

GRUNDRISS TIEFKELLER M. 1:100

Zeichnung beruht auf:
Vermessung von QImmo Mai 2001
Dok.Nr. Bestandsplan ZNr.2 v.18.01.79
Vektorplan -
Pixelplan -
DXF-Plan -


Hoehen nach:
Schnitt A-B v. 01.03.74
Aufmass -

Ausfuehrung geprueft:
Datum / Name -
Weiter Informationen unter:
Aufmassplan v. QImmo in der Objektmappe

Bemerkung:
-
-

Raumliste nach DIN277 Ausgabe 1987 erstellt am: 10.02.2006

Rm.	Raumbezeichnung	Nutz.	F1	F2	Umf.	Fl.	Fl.	Fl.	Bodenbelag
			m²	m²	m	m²	m²	m²	
Teilbereich : DH, Express									
Abschnitt : ground floor									
001.1	Schutzraum	NF	35.00	10.01	230	Estrich			
001.2	Schutzraum	NF	35.00	10.01	230	Estrich			
001.3	Schutzraum	NF	22.29	24.51	230	Estrich			
002.1	Schutzraum	NF	36.24	41.41	230	Estrich			
002.2	Schutzraum	NF	36.24	41.41	230	Estrich			
002.3	Schutzraum	NF	36.24	41.41	230	Estrich			
003.1	Schutzraum	NF	36.24	41.41	230	Estrich			
003.2	Schutzraum	NF	36.24	41.41	230	Estrich			
004.1	Pumpenraum	NF	2.50	8.61	230	Estrich			
004.2	Pumpenraum	NF	2.50	8.61	230	Estrich			
005.1	Schutzraum	NF	3.00	8.01	230	Estrich			
005.2	Schutzraum	NF	3.00	8.01	230	Estrich			
006.1	Schutzraum	NF	38.04	40.51	230	Estrich			
006.2	Schutzraum	NF	38.04	40.51	230	Estrich			
007.1	Schutzraum	NF	141.29	126.31	240	Estrich			
008.1	Schutzraum	NF	15.44	25.81	230	Estrich			
008.2	Schutzraum	NF	15.44	25.81	230	Estrich			
008.3	Schutzraum	NF	15.44	25.81	230	Estrich			
009.1	Schutzraum	NF	23.71	24.61	230	Estrich			
009.2	Schutzraum	NF	23.71	24.61	230	Estrich			
010.1	Schutzraum	NF	3.10	8.01	230	Estrich			
010.2	Schutzraum	NF	3.10	8.01	230	Estrich			
011.1	Schutzraum	NF	36.27	41.21	230	Estrich			
011.2	Schutzraum	NF	36.27	41.21	230	Estrich			
012.1	Schutzraum	NF	36.27	41.21	230	Estrich			
013.1	Schutzraum	NF	36.27	41.21	230	Estrich			
014.1	Schutzraum	NF	36.27	41.21	230	Estrich			
014.2	Schutzraum	NF	36.27	41.21	230	Estrich			
014.3	Schutzraum	NF	36.27	41.21	230	Estrich			
015.1	Flur	NF	3.00	8.01	230	Estrich			
016.1	Sub-System	NF	120.75	36.51	206	Estrich			
017.1	Sub-System	NF	120.75	36.51	206	Estrich			
018.1	Katsi Raum	NF	18.00	19.41	230	Estrich			
018.2	Katsi Raum	NF	18.00	19.41	230	Estrich			
019.1	Katsi Raum	NF	34.38	25.81	230	Estrich			
020.1	Katsi Raum	NF	34.38	25.81	230	Estrich			
021.1	Katsi Raum	NF	34.38	25.81	230	Estrich			
022.1	Pumpenraum	NF	17.61	29.01	230	Estrich			
023.1	Pumpenraum	NF	17.61	29.01	230	Estrich			
Summe Abschnitt : ground floor : 900.67 qm									
Summe Teilbereich : DH, Express : 900.67 qm									
Gesamtsumme : 900.67 qm									

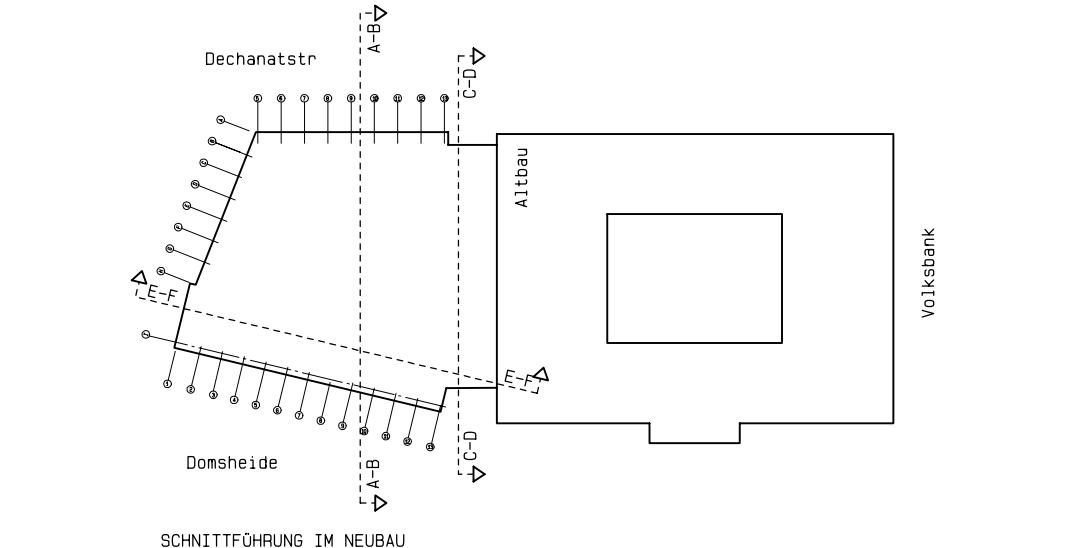

Festgelegte Raum-Nr.

B	10.02.05	Piktogramm korrigiert, Bemessung	Winter
A	20.08.03	Änderung cad400/Elite	Böttjer
Index	Datum	Änderungen/Ergänzungen	Name

Deutsche Post Bauen GmbH
Niederlassung Bremen

Kurfürstenallee 130 Tel.: (0421) 2447-401
28211 Bremen Fax.: (0421) 2447-499

Bauherr: Deutsche Post Bauen GmbH
Niederlassung Bremen
Kurfürstenallee 130 28211 Bremen

Architekt: Leiter DP Bauen GmbH, Bremen

Projekt: Bestandsaufnahme 04.2002
Neubau-Haelfte

Projektadresse: Domsheide 15
28195 Bremen

Bestand

Planinhalt: Grundriss Tiefkellergeschooss

Maßstab: 1:100 Blattgröße A1
Gezeichnet: Böttjer Datum: 21.08.2002
Projektverantw.: -
IMBES-Nr.: Projekt-Nr.: Plan-Nr. Index
12 1101 02 999 A 001 B

k:\Bremen\12110102\999\01\A\BEVG 001