


Zeichnung beruht auf:
Vermessung von Teilmaßstab v. Böt/Kuh Juni02
Dok.Nr. Bestandsplan ZNr.3 v.18.01.79
Vektorplan
Pixelplan
DXF-Plan Stadler Dxf-Plan vom 30.05.00

Hoehen nach:
Schnitt A-B v. 01.03.74
Aufmass

Ausfuehrung geprueft:
Datum / Name
Weiter Informationen unter:
Aufmassblätter in der Objektkarte

Bemerkung:

Rnr.	Raumbezeichnung	Nutz.	Fl.	Umf.	1:1	1:1	Bodenbelag
m²	m	m²	m	m²	m²	m²	
Teilbereich: ---							
1	Kundenhalle	HNF	291.351	74.01	350	Fliesen	
2	back-office	HNF	94.12	63.31	350	Teppich	
3	SB-Foyer	HNF	133.27	63.31	350	Fliesen	
4	HAS Reserve	FF	0.54	3.11	350	Fliesen	
3a	SB-Foyer	HNF	82.70	46.61	350	Fliesen	
4a	Vorraum	VF	9.11	14.31	350	Fliesen	
4b	Aufzug	VF	4.00	8.01	460	0	
4c	Aufzug	VF	4.00	8.01	460	0	
5	FDL	HNF	15.39	15.71	250	Teppich	
6	FDL	HNF	18.40	17.41	250	Teppich	
6a	FDL	HNF	17.71	19.31	250	Teppich	
7a	FDL	HNF	17.04	17.41	250	Teppich	
7b	FDL	HNF	16.98	16.81	250	Teppich	
8	Schallerraum	HNF	43.76	28.41	350	Teppich	
9	Flur	VF	82.87	73.41	350	Linoleum	
10	Pauserraum	HNF	11.46	13.71	350	Linoleum	
10a	Pauserraum	HNF	10.24	12.91	350	Linoleum	
11a	Lager 1	HNF	11.82	13.81	350	Linoleum	
11b	Lager 1	HNF	23.40	19.81	350	Linoleum	
11c	Umkleieraum	HNF	11.46	13.71	350	Linoleum	
12a	Umkleieraum	HNF	9.71	13.71	350	Linoleum	
12b	Umkleieraum Herren	HNF	8.88	13.71	350	Linoleum	
12c	Umkleieraum	HNF	2.84	13.71	350	Linoleum	
13	Treppenhauseingang	VF	2.84	7.01	350	Naturstein	
14	Aufzugsvorraum	VF	4.55	35.91	339	Terrazzo Asphalt	
14.1	Abstellraum	HNF	5.59	9.71	350	Terrazzo Asphalt	
14.2	Abstellraum	HNF	6.75	10.41	460	0	
14.3	Lastenaufzug	VF	8.12	11.41	460	0	
14.4	Lastenaufzug	VF	8.12	11.41	460	0	
14.5	Personenaufzug	VF	9.26	17.81	460	0	
14.6	Flur	VF	36.50	42.11	350	Fliesen	
14.7	Installationschacht	FF	4.12	11.61	460	0	
Summe Abschnitt: ---			1072.55 qm				
Summe Teilbereich: ---			1072.55 qm				
Gesamtsumme: 1072.55 qm							

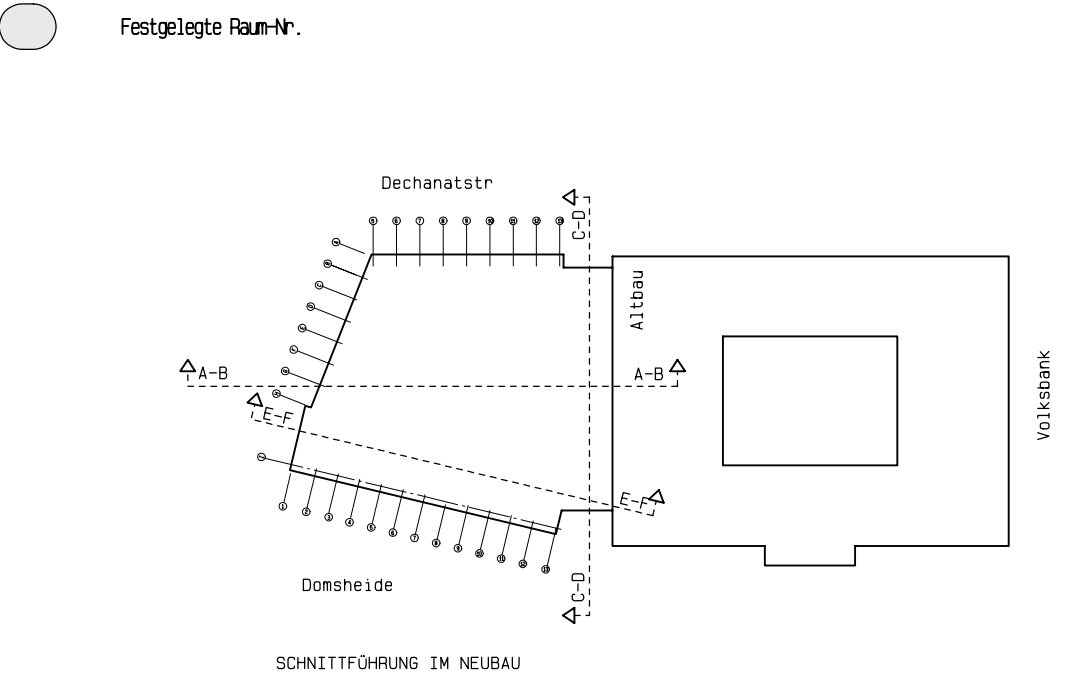

C	25.04.05 Heizkörper + Kameras FDL-Plätze	Lohmeyer
B	14.04.05 Neue Einhausung Bankberatung	Lohmeyer
A	30.08.03 Erneuerung ca.400/ Elite	Boettler
Index	Datum	Änderungen/Ergänzungen

Deutsche Post Bauen GmbH
Niederlassung Bremen

Deutsche Post
IMMOBILIEN

Kurfürstenallee 130
28211 Bremen

Tel.: (0421) 2447-401
Fax.: (0421) 2447-499

Bauherr	Deutsche Post Bauen GmbH Niederlassung Bremen Kurfürstenallee 130 28211 Bremen
Architekt	Leiter DP Bauen GmbH, Bremen Dr. Ing. D. Maschinski Bauassessor


Projekt:
Bestandsaufnahme 04.2002
Neubau-Haelfte

Projektadresse:
Domsheide 15
28195 Bremen

Übersicht

HB1

Bestand		EG	
Planinhalt	Grundriss Erdgeschoss		
Maßstab:	1:100	Blattgröße	A1
Gezeichnet:	Boettler	Datum:	22.07.2002
Projektverantw.:	-		
IMBES-Nr.:	Projekt-Nr.:	Plan-Nr.	Index
12 1101 02	999	A 003	C

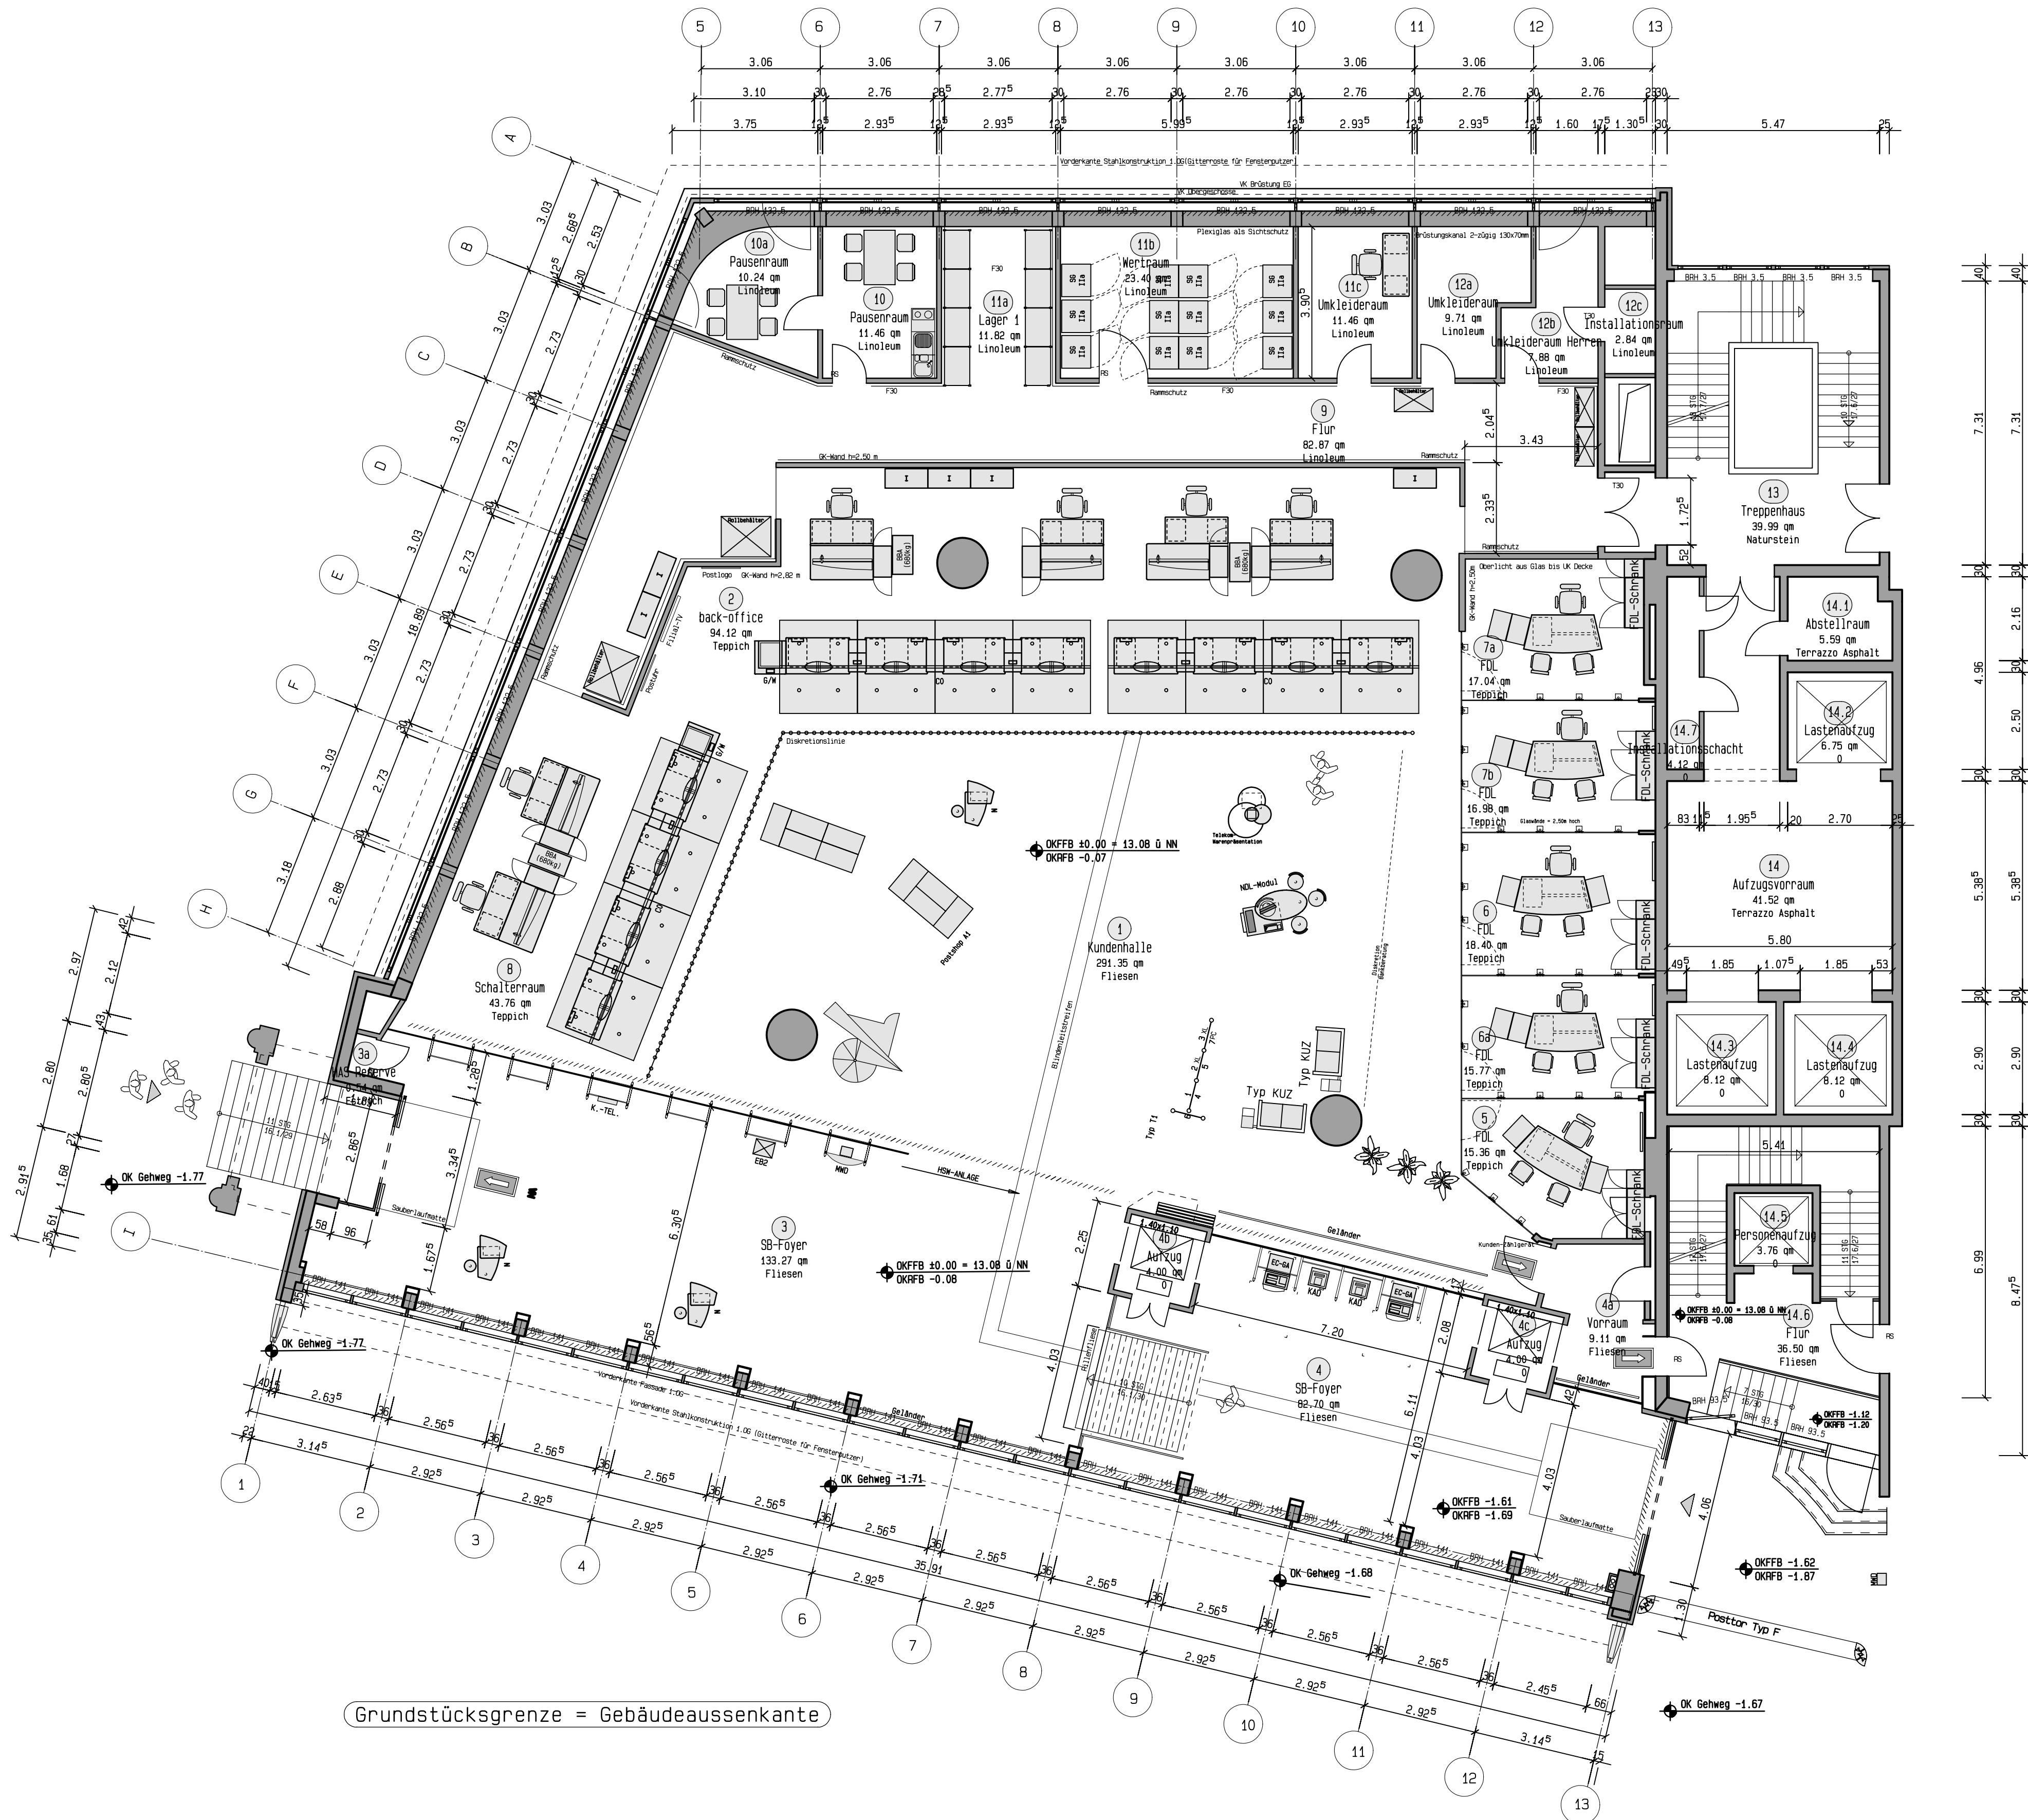

GRUNDRISS ERDGESCHOSS M. 1:100