

GRUNDRISS KELLERGESCHOSS M. 1:100


Zeichnung beruht auf:
Vermessung von QImmo Mai 2001
Dok.Nr. Bestandsplan ZNr.2 v.18.01.79
Vektorplan neu gezeichnet
Pixelplan -
DXF-Plan -

Hoeihen nach:
Schnitt K:postpixel\1100\12110102\bbasmg14.tif
Aufmass -

Ausfuehrung geprueft:
Datum / Name -
Weiter Informationen unter:
Aufmassplan v. QImmo in der Objektmappe

Bemerkung:
-
-

Raumliste nach DIN277 Ausgabe 1987						erstellt am: 13.02.2006	
Rm.	Raumbezeichnung	Nutz.	F1 m2	Umf. m	11 qm	Rm	Bodenbelag
Teilbereich: ---							
Abschnitt: ---							
01	Betriebsraum	NMF	900.29	157.31	320	Betonpflaster	
02	Pflaster	NMF	9.68	12.51	300	Estrich	
02.1	Lüftungszentrale	VF	18.25	21.41	350	Estrich	
02.2	Fettabscheider	VF	11.79	13.91	350	Estrich	
03	Treppenhaus	VF	38.28	46.51	250	Terrazzo-Asphalt	
03.1	Ausstiegstreppe	VF	6.81	13.81	0	Beton	
03.2	Abstellraum	NMF	4.12	11.61	408	Terrazzo-Asphalt	
03.3	Abstellraum	NMF	5.59	6.71	415	Terrazzo-Asphalt	
03.4	Aufzug	VF	6.75	10.41	428	0	
03.5	Aufzugsvorraum	VF	31.17	53.01	360	Terrazzo-Asphalt	
03.6	Aufzug	VF	8.12	11.41	428	0	
03.7	Aufzug	VF	8.12	11.41	428	0	
03.8	Treppenhaus	VF	43.74	46.51	270	Spaltplatten	
03.9	Aufzug	VF	3.75	7.91	428	0	
Summe Abschnitt: ---						1106.76 qm	
Summe Teilbereich: ---						1106.76 qm	
Gesamtsumme: 1106.76 qm							

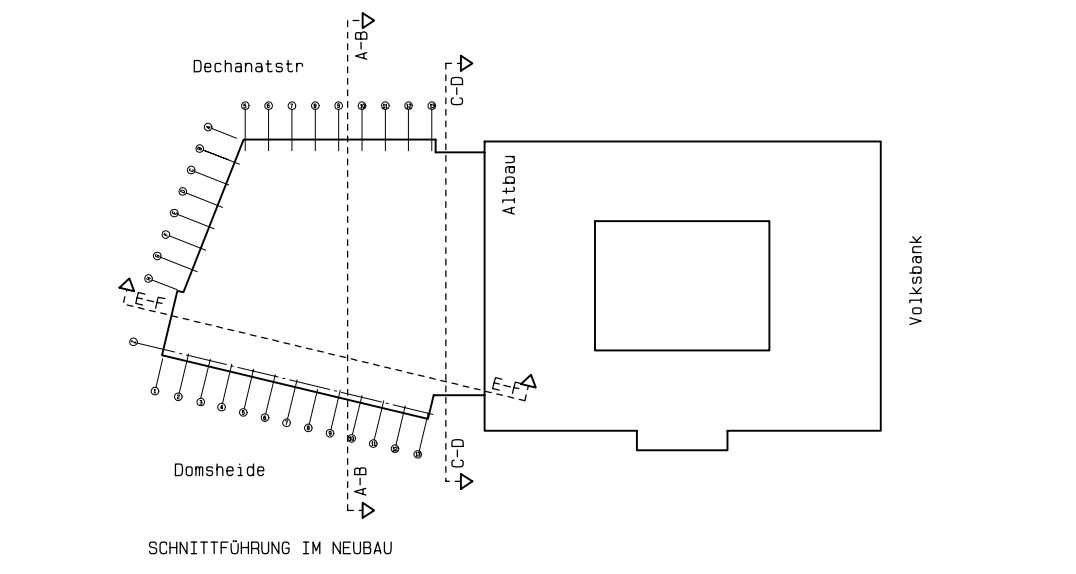

● Festgelegte Raum-Nr.

B 13.02.05 Schnittlinien, Raumkontur R. 01		Winter
A 20.08.03 Änderung cad400/ Elite		Solljen
Index Datum Änderungen/Ergänzungen		Name
Deutsche Post Bauen GmbH Niederlassung Bremen		
Kurfürstenallee 130 Tel.: (0421) 2447-401 28211 Bremen Fax.: (0421) 2447-499		
Bauherr: Deutsche Post Bauen GmbH Niederlassung Bremen Kurfürstenallee 130 28211 Bremen		
Architekt: Leiter DP Bauen GmbH, Bremen		
Projekt: Bestandsaufnahme 04.2002 Neubau-Haelfte		
Projektadresse: Domsheide 15 28195 Bremen		
Bestand		
Planinhalt: Grundriss Kellergeschoss		
Maßstab: 1:100 Blattgröße A1		
Gezeichnet: Boettler Datum: 27.08.2002		
Projektverantw.: -		
IMBES-Nr.: 12 1101 02	Projekt-Nr.: 999	Plan-Nr.: A 002
		Index B

k:\Bremen\12110102\999\01\A\BEVG 002