


Zeichnung beruht auf:  
Vermessung von Teilaufmasz v. Böt/Kuh Juni02  
Dok.Nr. Bestandsplan ZNr.3 v.18.01.79  
Vektorplan -  
Pixelplan -  
DXF-Plan Stadler Dxf-Plan vom 30.05.00

Hoehen nach:  
Schnitt Schnitt A-B v. 01.03.74  
Aufmass -

Ausfuehrung geprueft:  
Datum / Name -  
Weiter Informationen unter:  
Aufmaszblätter in der Objektmappe

Bemerkung:  
-  
-

Rnr.	Raumbezeichnung	Nutz.	F1 m²	Umf. m	1. RH cm	Bodenbelag
Teilbereich: ---						
Abschnitt: ---						
101	Zustellersaal	NMF3	890,99	163,91	290	Terrazzo Asphalt
101.1	Behälterförderungsanlage	FF	7,50	14,71	412	
102	Treppenhaus	VF	20,39	29,41	290	Naturstein
103	Flur	VF	11,25	11,41	290	Terrazzo Asphalt
104	Installationsschacht	VF	4,12	9,71	412	
105	Lastenaufzug	VF	6,75	10,41	412	
106	Lastenaufzug	VF	6,12	11,41	412	
107.1	Aufzugsvorraum	VF	31,23	22,41	290	Terrazzo Asphalt
108	Lastenaufzug	VF	6,12	11,41	412	
109	Lastenaufzug	VF	46,88	45,01	330	Naturstein
110	Treppenhaus	VF	3,78	7,81	412	
111	Personeaufzug	NMF	7,68	11,91	262	Fliesen
112	WC-H	NMF	3,88	8,11	262	Fliesen
113	Vorr-H	NMF	4,28	8,31	262	Fliesen
114	Vorr-D	NMF	7,93	11,31	262	Fliesen
115	WC-D	NMF	7,93	11,31	262	Fliesen
Summe Abschnitt: ---			1067,48 m²			
Summe Teilbereich: ---			1067,48 m²			
			Gesamtsumme: 1067,48 m²			

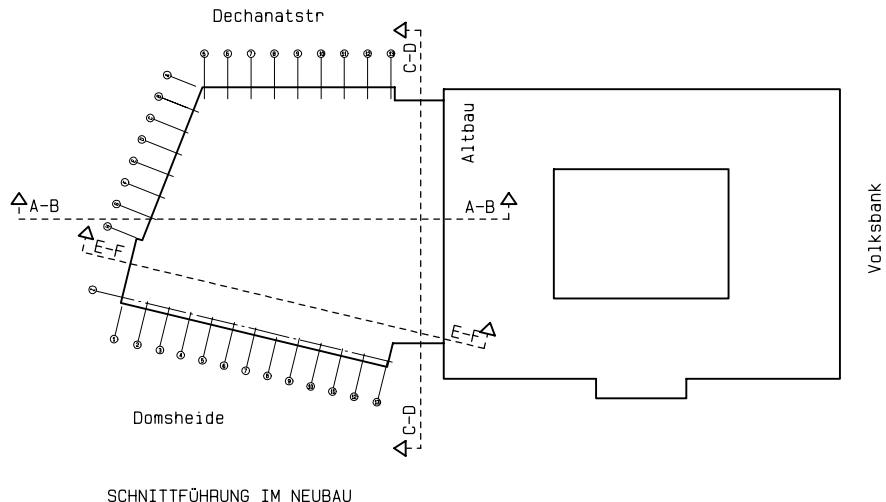

C 02.12.04	Raumliste war nicht aktuell	Lohmeyer
B 25.10.04	Neue Toilettenanlage	Lohmeyer
A 20.08.03	Änderung cad400/ Elitz	Boettler
Index	Datum	Änderungen/Ergänzungen

Deutsche Post Bauen GmbH  
Niederlassung Bremen

IMMOBILIEN

Kurfürstenallee 130  
28211 Bremen

Tel.: (0421) 2447-401  
Fax.: (0421) 2447-499

Bauherr:	Deutsche Post Bauen GmbH Niederlassung Bremen Kurfürstenallee 130 28211 Bremen
Architekt:	Leiter DP Bauen GmbH, Bremen Dr. Ing. D. Maschinski Baussessor

Projekt:  
Bestandsaufnahme 04.2002  
Neubau-Haelfte

Projektadresse:  
Domsheide 15  
28195 Bremen

Übersicht

HB 1

Bestand

Planinhalt:  
Grundriss 1. Obergeschoss

1.0 G

Maßstab: 1:100  
Gezeichnet: Boettler  
Projektverantw.: -

Blattgröße A1  
Datum: 22.07.2002

IMBES-Nr.: 12 1101 02  
Projekt-Nr.: 999

Plan-Nr.: A 004  
Index: C