Zeichnung beruht auf:

Vermessung von	Teilaufmass Böt/Höp v. Aug. 02
Dok.Nr.	Bestandsplan ZNr. 5 v. 18.01.79
Vektorplan	-
Pixelplan	-
DXF-Plan	-

Hoehen nach:

Schnitt	Schnitt A-B v. 01.03.1974
Aufmass	-

Ausfuehrung geprueft:

Datum / Name -

Weiter Informationen unter:
Aufmaszblätter in der Objektmappe

Bemerkung:
-
-

Rnr.	Raumbezeichnung	Nutz.	Fl. m2	Umf. m	li.RH cm	Bodenbelag
Teilbereich :--						
Abschnitt :--						
201	Briefeingang	HNF3	890.58	164.0	300	Terrazzo Asphalt
201.1	Behälterförderungsanlage	FF	7.90	14.7	435	0
202	Vorr-H	NNF	3.87	8.1	300	Fliesen
203	WC-H	NNF	7.78	12.4	300	Fliesen
204	Vorr-D	NNF	4.10	8.2	300	Fliesen
205	WC-D	NNF	8.03	11.4	300	Fliesen
210	Treppenhaus	VF	39.99	25.6	290	Naturstein
211	Flur	VF	10.28	14.4	261	Terrazzo Asphalt
211.1	Installationsschacht	FF	4.12	11.6	435	0
212	Installationsschacht	FF	5.59	9.7	435	0
213	Lastenaufzug	FF	6.75	10.4	435	0
214	Aufzugsvorraum	VF	31.23	22.4	262	Terrazzo Asphalt
215	Lastenaufzug	VF	8.12	11.4	435	0
216	Lastenaufzug	VF	8.12	11.4	435	0
225	Treppenhaus	VF	46.88	43.0	330	Naturstein
226	Personenaufzug	VF	3.76	7.8	435	0
Summe Abschnitt :--			1087.10 qm			
Summe Teilbereich :--			1087.10 qm			
		Gesamtsumme :	1087.10 qm			

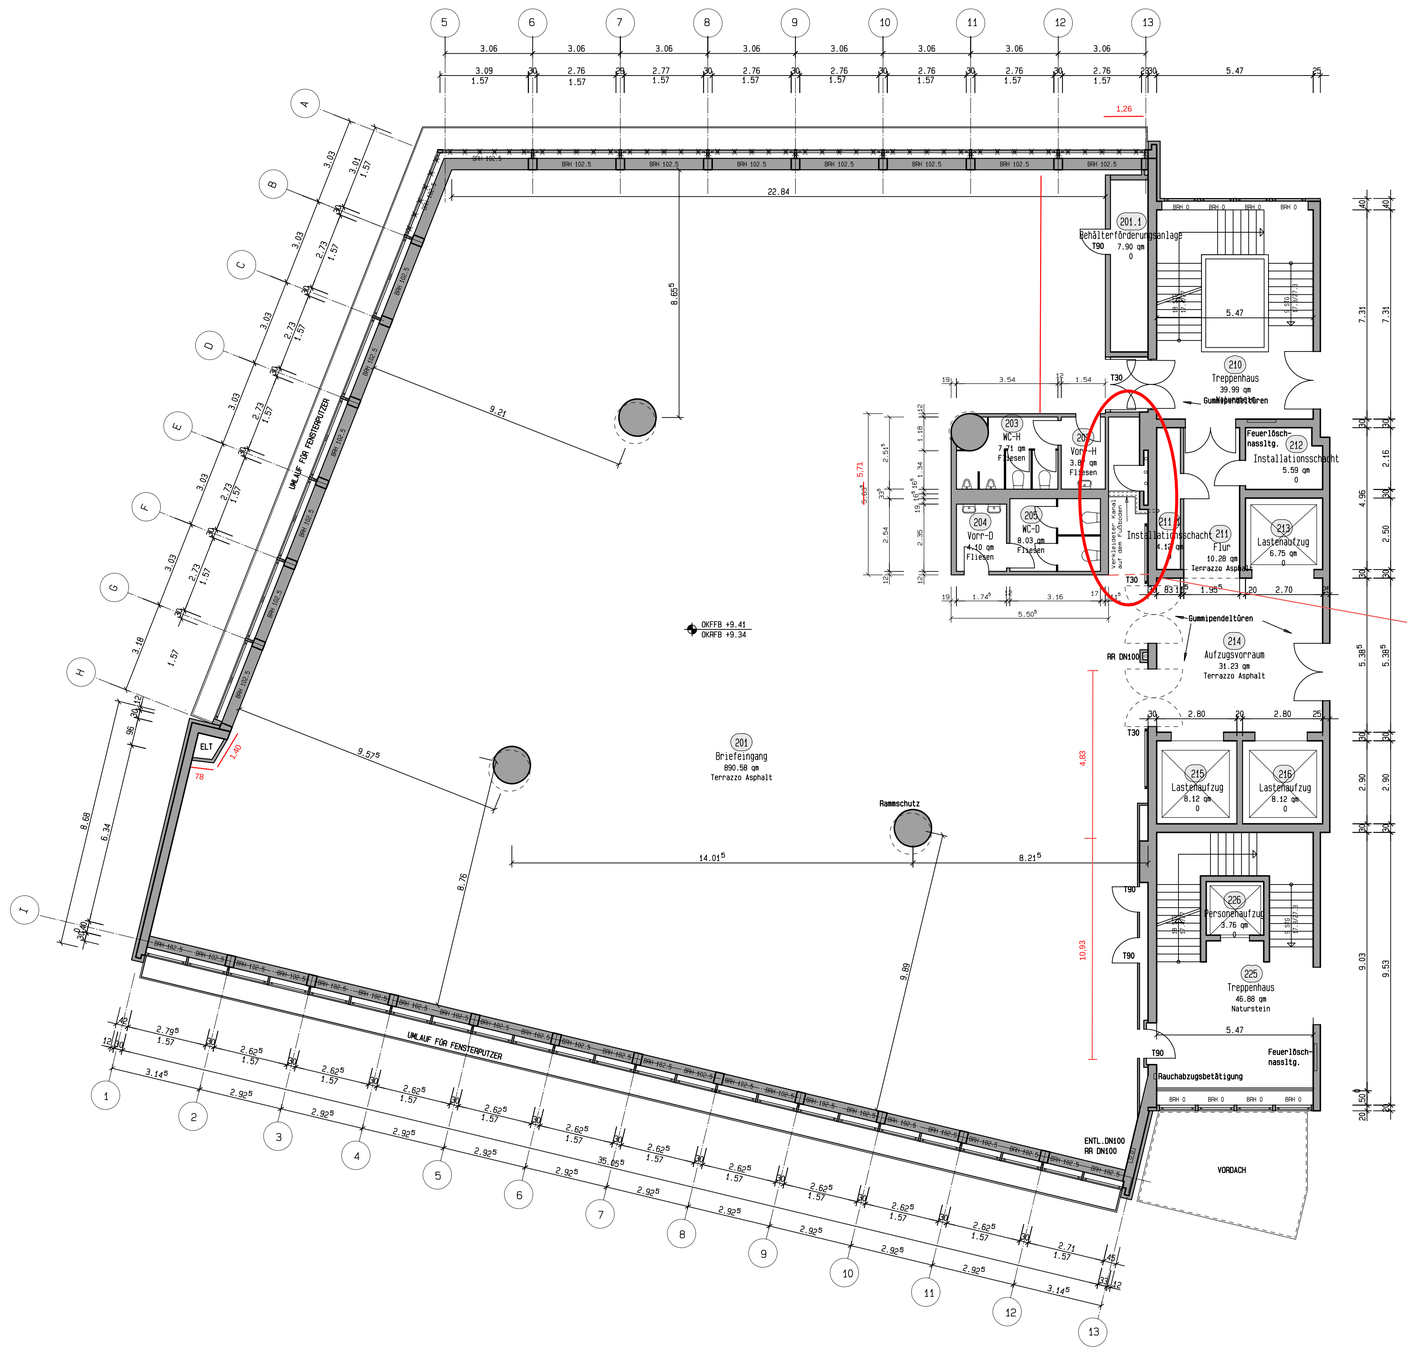

GRUNDRISS 2.OBERGESCHOSS M. 1:100

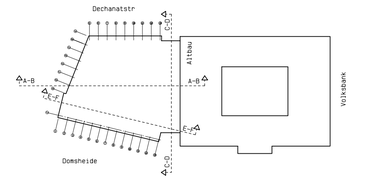

Index	Datum	Änderungen/Ergänzungen	Name
C	07.10.04	Neue Rohrleitungen IM NEUBAU	Lohmeyer
B	30.04.04	Grundrissänderung Elite	Winter
A	12.01.04	Umwandlung cad400- Elite	Winter

Deutsche Post Bauen GmbH
Niederlassung Bremen

Deutsche Post
IMMOBILIEN

Kurfürstenalle 130
28211 Bremen
Tel.: (0421) 2447-401
Fax.: (0421) 2447-499

Bauherr	Deutsche Post Bauen GmbH Niederlassung Bremen Kurfuerstenallee 130 28211 Bremen
Architekt	Leiter DP Bauen GmbH, Bremen Dr.Ing.D.Maschinski Bauassessor

Projekt:
Bestandsaufnahme 04.2002
Neubau-Haelfte

Übersicht

Projektadresse:
Domsheide 15
28195 Bremen

HB 1

Bestand

Planinhalt
Grundriss 2. Obergeschoss
-

2.0G

Maßstab:	1:100	Blattgrösse	A1
Gezeichnet:	Boettjer	Datum:	22.07.2002
Projektverantw.:	-		
IMBES-Nr.:	Projekt-Nr.: 999	Plan-Nr.	A 005
		Index	C

k:\Bremen\12110102\999\01\A\BE\G 005